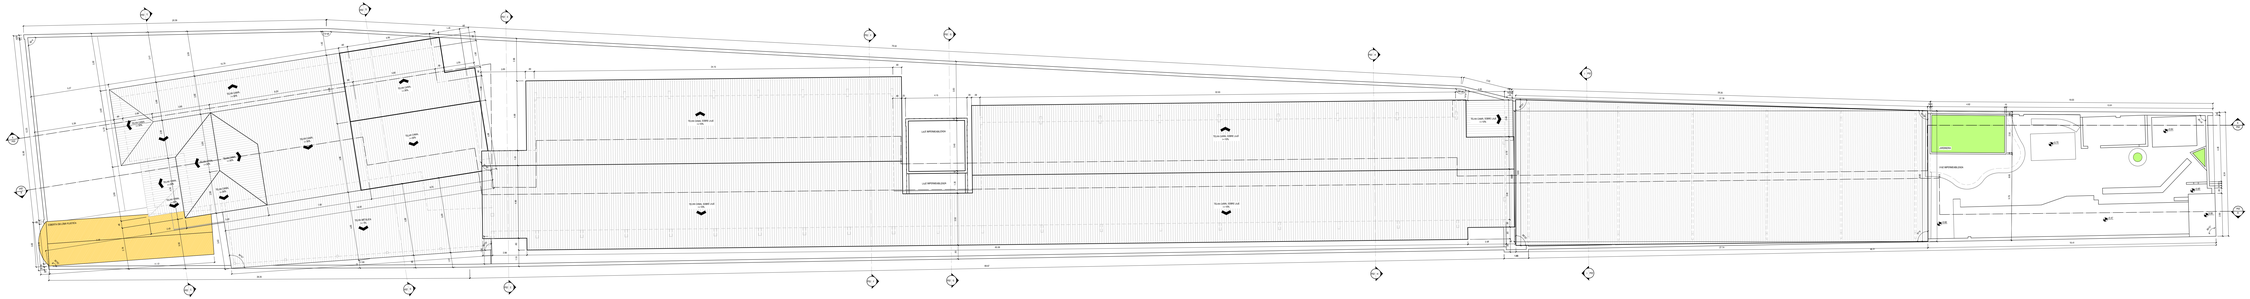

1 PLANTA DE COBERTA
ESCALA 1/100

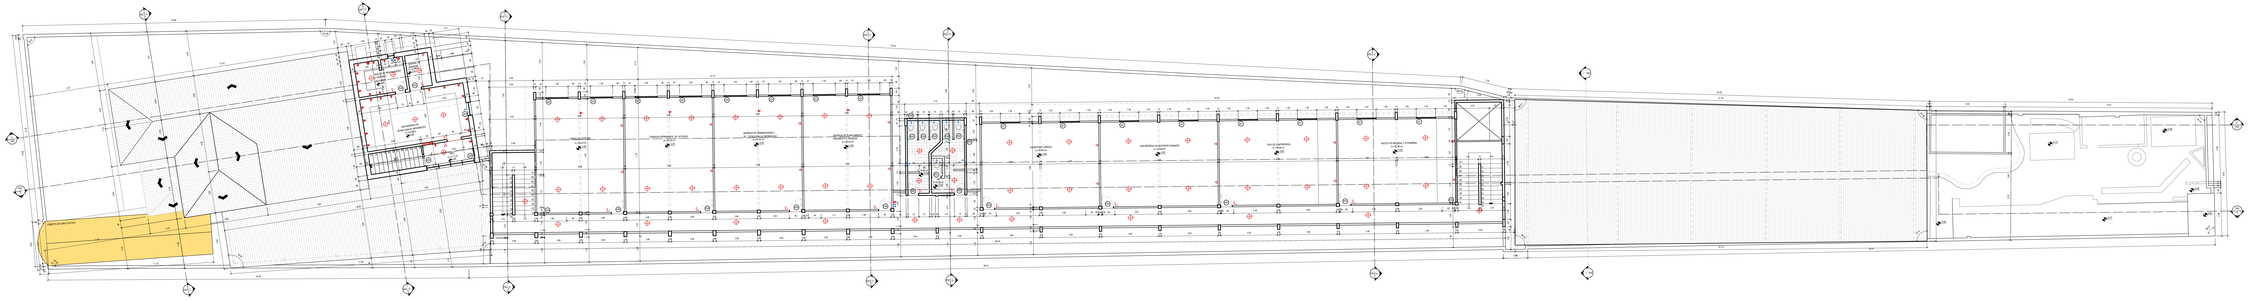

2 PLANTA DE BAIXA PAVIMENTO SUPERIOR
ESCALA 1/100

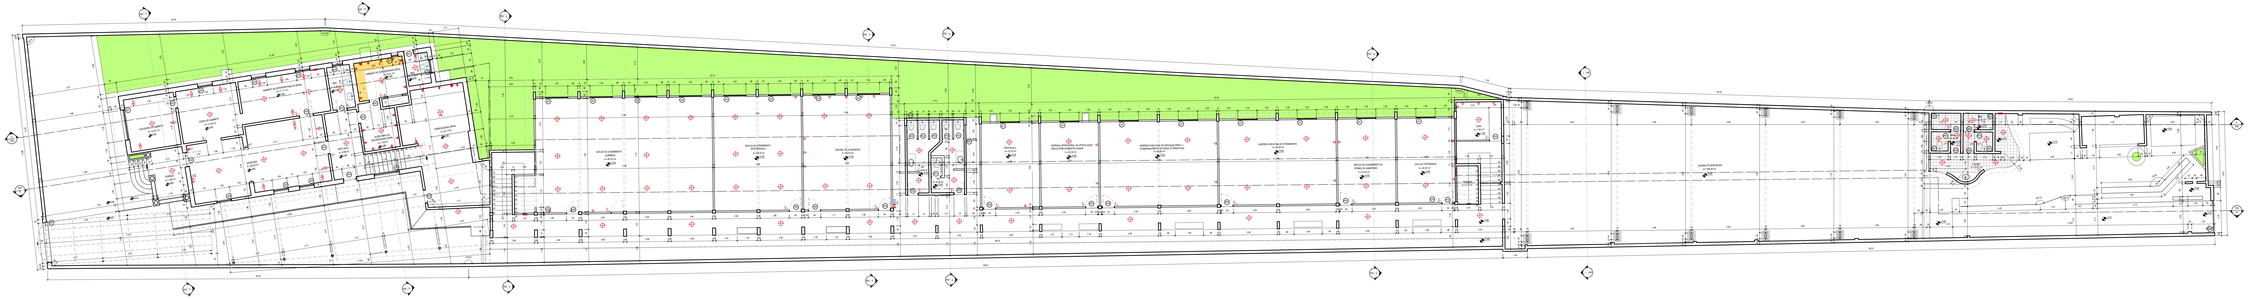

3 PLANTA DE BAIXA TÉRREO
ESCALA 1/100

QUADRO DE ESPECIFICAÇÃO DE ESQUADRIAS

| DENOM. | DIM. (m) Larg. x Alt. x Pat. | ÁREA | QUANT. | DEFINIÇÃO | OBSERVAÇÃO |
|---|---|---|---|---|---|
| CASA | | | | | |
| P01 | 0.80 x 2.1 x 0.00 | A=1.3680m² | 01 | Porta em madeira | |
| P02 | 0.70 x 2.10 x 0.00 | A=1.47m² | 03 | Porta em madeira | |
| P03 | 0.60 x 2.10 x 0.00 | A=1.08m² | 04 | Porta em madeira | |
| P04 | 0.90 x 2.10 x 0.00 | A=1.89m² | 02 | Porta em madeira | |
| P05 | 0.96 x 2.10 x 0.00 | A=2.016m² | 01 | Porta em madeira | |
| P06 | 0.86 x 2.21 x 0.00 | A=2.2206m² | 01 | Porta em madeira | |
| P07 | 2.70 x 2.20 x 0.00 | A=5.94m² | 01 | Porta em aluminio | PORTA DE ENTRADA |
| J01 | 0.45 x 0.45 x 0.70 | A=0.18m² | 02 | Janela em madeira | |
| J02 | 0.70 x 1.35 x 1.60 | A=0.945m² | 01 | Janela em ferro e vidro | |
| J03 | 0.90 x 0.85 x 1.60 | A=0.585m² | 01 | Janela em ferro e vidro | |
| J04 | 0.90 x 0.90 x 1.35 | A=0.81m² | 01 | Janela em ferro e vidro | |
| J05 | 1.00 x 2.00 x 0.90 | A=2.00m² | 06 | Janela em madeira e vidro | POSSUI GRADE |
| J06 | 1.70 x 0.90 x 2.00 | A=1.53m² | 01 | Janela em madeira e vidro | |
| J07 | 2.05 x 1.70 x 0.90 | A=3.485m² | 01 | Janela em madeira e vidro | POSSUI GRADE |
| J08 | 3.25 x 1.40 x 0.90 | A=4.55m² | 01 | Janela em madeira e vidro | |
| BLOCO PREMOLDADO | | | | | |
| P01 | 0.80 x 2.00 x 0.00 | A=1.32m² | 03 | Porta em madeira | |
| P02 | 0.70 x 2.00 x 0.00 | A=1.40m² | 10 | Porta em madeira | |
| P03 | 0.77 x 2.10 x 0.00 | A=1.53m² | 04 | Porta em madeira | 04 SEM PORTAS |
| P04 | 0.80 x 2.10 x 0.00 | A=1.68m² | 05 | Porta em madeira | 02 SEM PORTAS |
| P05 | 0.83 x 2.10 x 0.00 | A=1.74m² | 06 | Porta em madeira | 05 SEM PORTAS |
| P06 | 0.84 x 2.10 x 0.00 | A=1.76m² | 08 | Porta em madeira | 05 SEM PORTAS |
| J01 | 1.30 x 1.10 x 1.50 | A=1.43m² | 16 | Janela em madeira | |
| J02 | 1.50 x 1.10 x 1.50 | A=1.65m² | 16 | Janela em madeira | |
| CI01 | 2.10 x 0.80 x 2.00 | A=1.29m² | 02 | Cobogó em alvenaria | |
| CI02 | 3.80 x 0.80 x 2.00 | A=2.28m² | 02 | Cobogó em alvenaria | |
| CI03 | 23.80 x 0.80 x 2.10 | A=15.47m² | - | Cobogó em alvenaria | |
| CI04 | 31.90 x 1.10 x 1.30 | A=35.09m² | - | Cobogó em alvenaria | |
| CI04 | 31.90 x 0.50 x 2.30 | A=15.95m² | - | Cobogó em alvenaria | |
| BANHEIRO DEFEINO | | | | | |
| P01 | 0.80 x 2.10 x 0.00 | A=1.3680m² | 02 | Porta de madeira | 02 SEM PORTAS |
| P02 | 0.70 x 2.10 x 0.00 | A=1.47m² | 02 | Porta de madeira | 02 SEM PORTAS |
| P03 | 0.75 x 2.10 x 0.00 | A=1.575m² | 03 | Porta de madeira | 02 SEM PORTAS |
| P04 | 2.15 x 2.50 x 0.00 | A=5.375m² | 01 | Porta de ferro | PORTA DE ENTRADA |
| J01 | 0.40 x 0.30 x 2.30 | A=0.12m² | 02 | Janela em madeira | |
| J02 | 1.00 x 0.30 x 2.30 | A=0.30m² | 02 | Janela em madeira | |

OBS: NAS MEDIDAS ESTÃO INCLUIDAS FORRAS E BANDEIRAS.

LEGENDA PONTOS ELÉTRICOS

| DENOM. | DEFINIÇÃO |
|---|---|
| | Interruptor de 01 seção H=1.00m. |
| | Interruptor de 02 seções H=1.00m. |
| | Interruptor three way H=1.00m. |
| | Tomada baixa para telefone H=0.50m. |
| | Tomada tripolar H=0.50m. |
| | Tomada tripolar H=1.00m. |
| | Tomada tripolar de duas seções H=1.00m. |
| | Tomada tripolar H=1.80m. |
| | Tomada alta com aterramento no teto. |
| | Quadro de Distribuição H=1.50m. |
| | Ponto de luz (01 lâmpada Tubular Pequena) |
| | Ponto de luz (01 lâmpada Tubular) |
| | Ponto de luz (02 lâmpadas Tubulares) |

LEGENDA PONTOS HIDRÁULICOS

| DENOM. | DEFINIÇÃO |
|---|---|
| | Ponto hidráulico |
| | Queda d'água |
| | Ralo |

LEGENDA

| | |
|---|---|
| | EXISTENTE |
| | A CONSTRUIR |
| | A DEMOLIR |

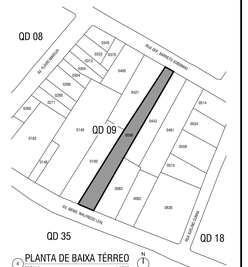


4 PLANTA DE BAIXA TÉRREO
ESCALA 1/1250

PROPRIETÁRIO: DEFENSORIA PUBLICA DO ESTADO DA PB
ENGENHEIRO: EDIFIC CONSTRUÇÕES E INCORPORAÇÕES LTDA
CONSTRUTOR:

| | |
|---|---|
| PROJETO: | AS BUILT DEFENSORIA PUBLICA DO ESTADO DA PB |
| PROPRIETÁRIO: | DEFENSORIA PUBLICA DO ESTADO DA PB |
| ENDEREÇO: | RUA MONSENHOR WALFREDO LEAL,487, CENTRO |
| ENGENHEIRO: | EDIFIC CONSTRUÇÕES E INCORPORAÇÕES LTDA |
| DESENHO: | INDICADO |
| ÁREA TOTAL | 1.758.25 m² |

Delmo + Arquitetura
delmo.arquitetura@gmail.com

ABRIL / 2014
ESCALA 1/100

01.02

obs.: Conferir medidas na obra. Em caso de dúvidas, consultar o arquiteto.